松戸市河原塚宮ノ内土地区画整理事業
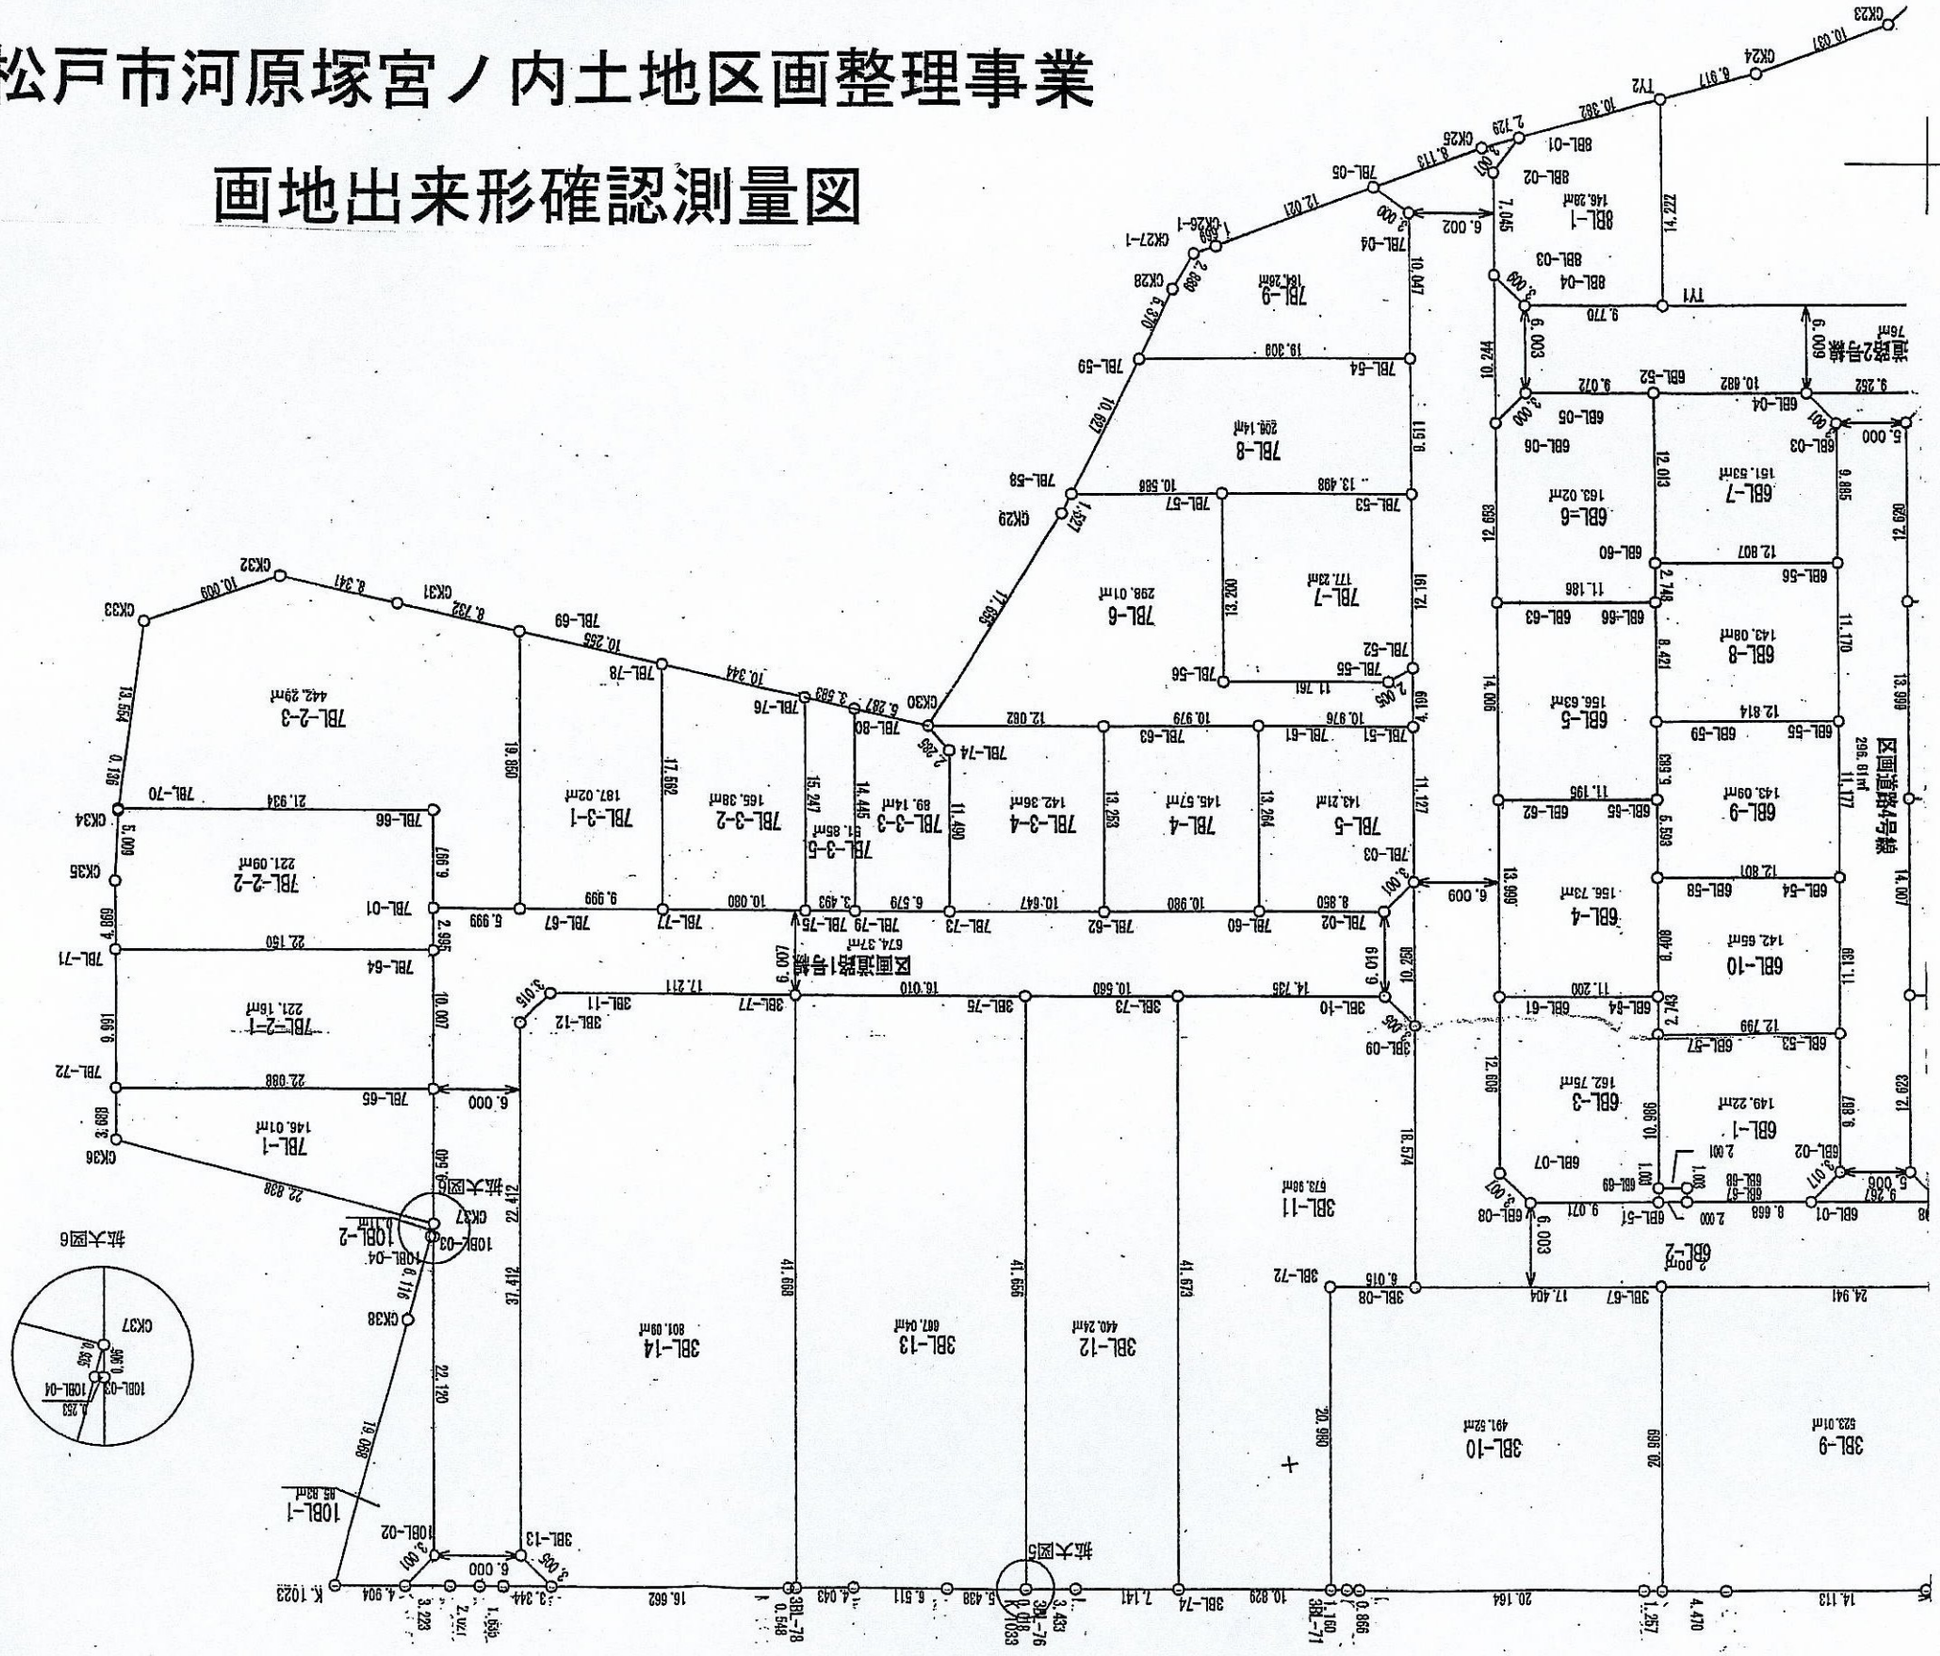
画地出来形確認測量図